


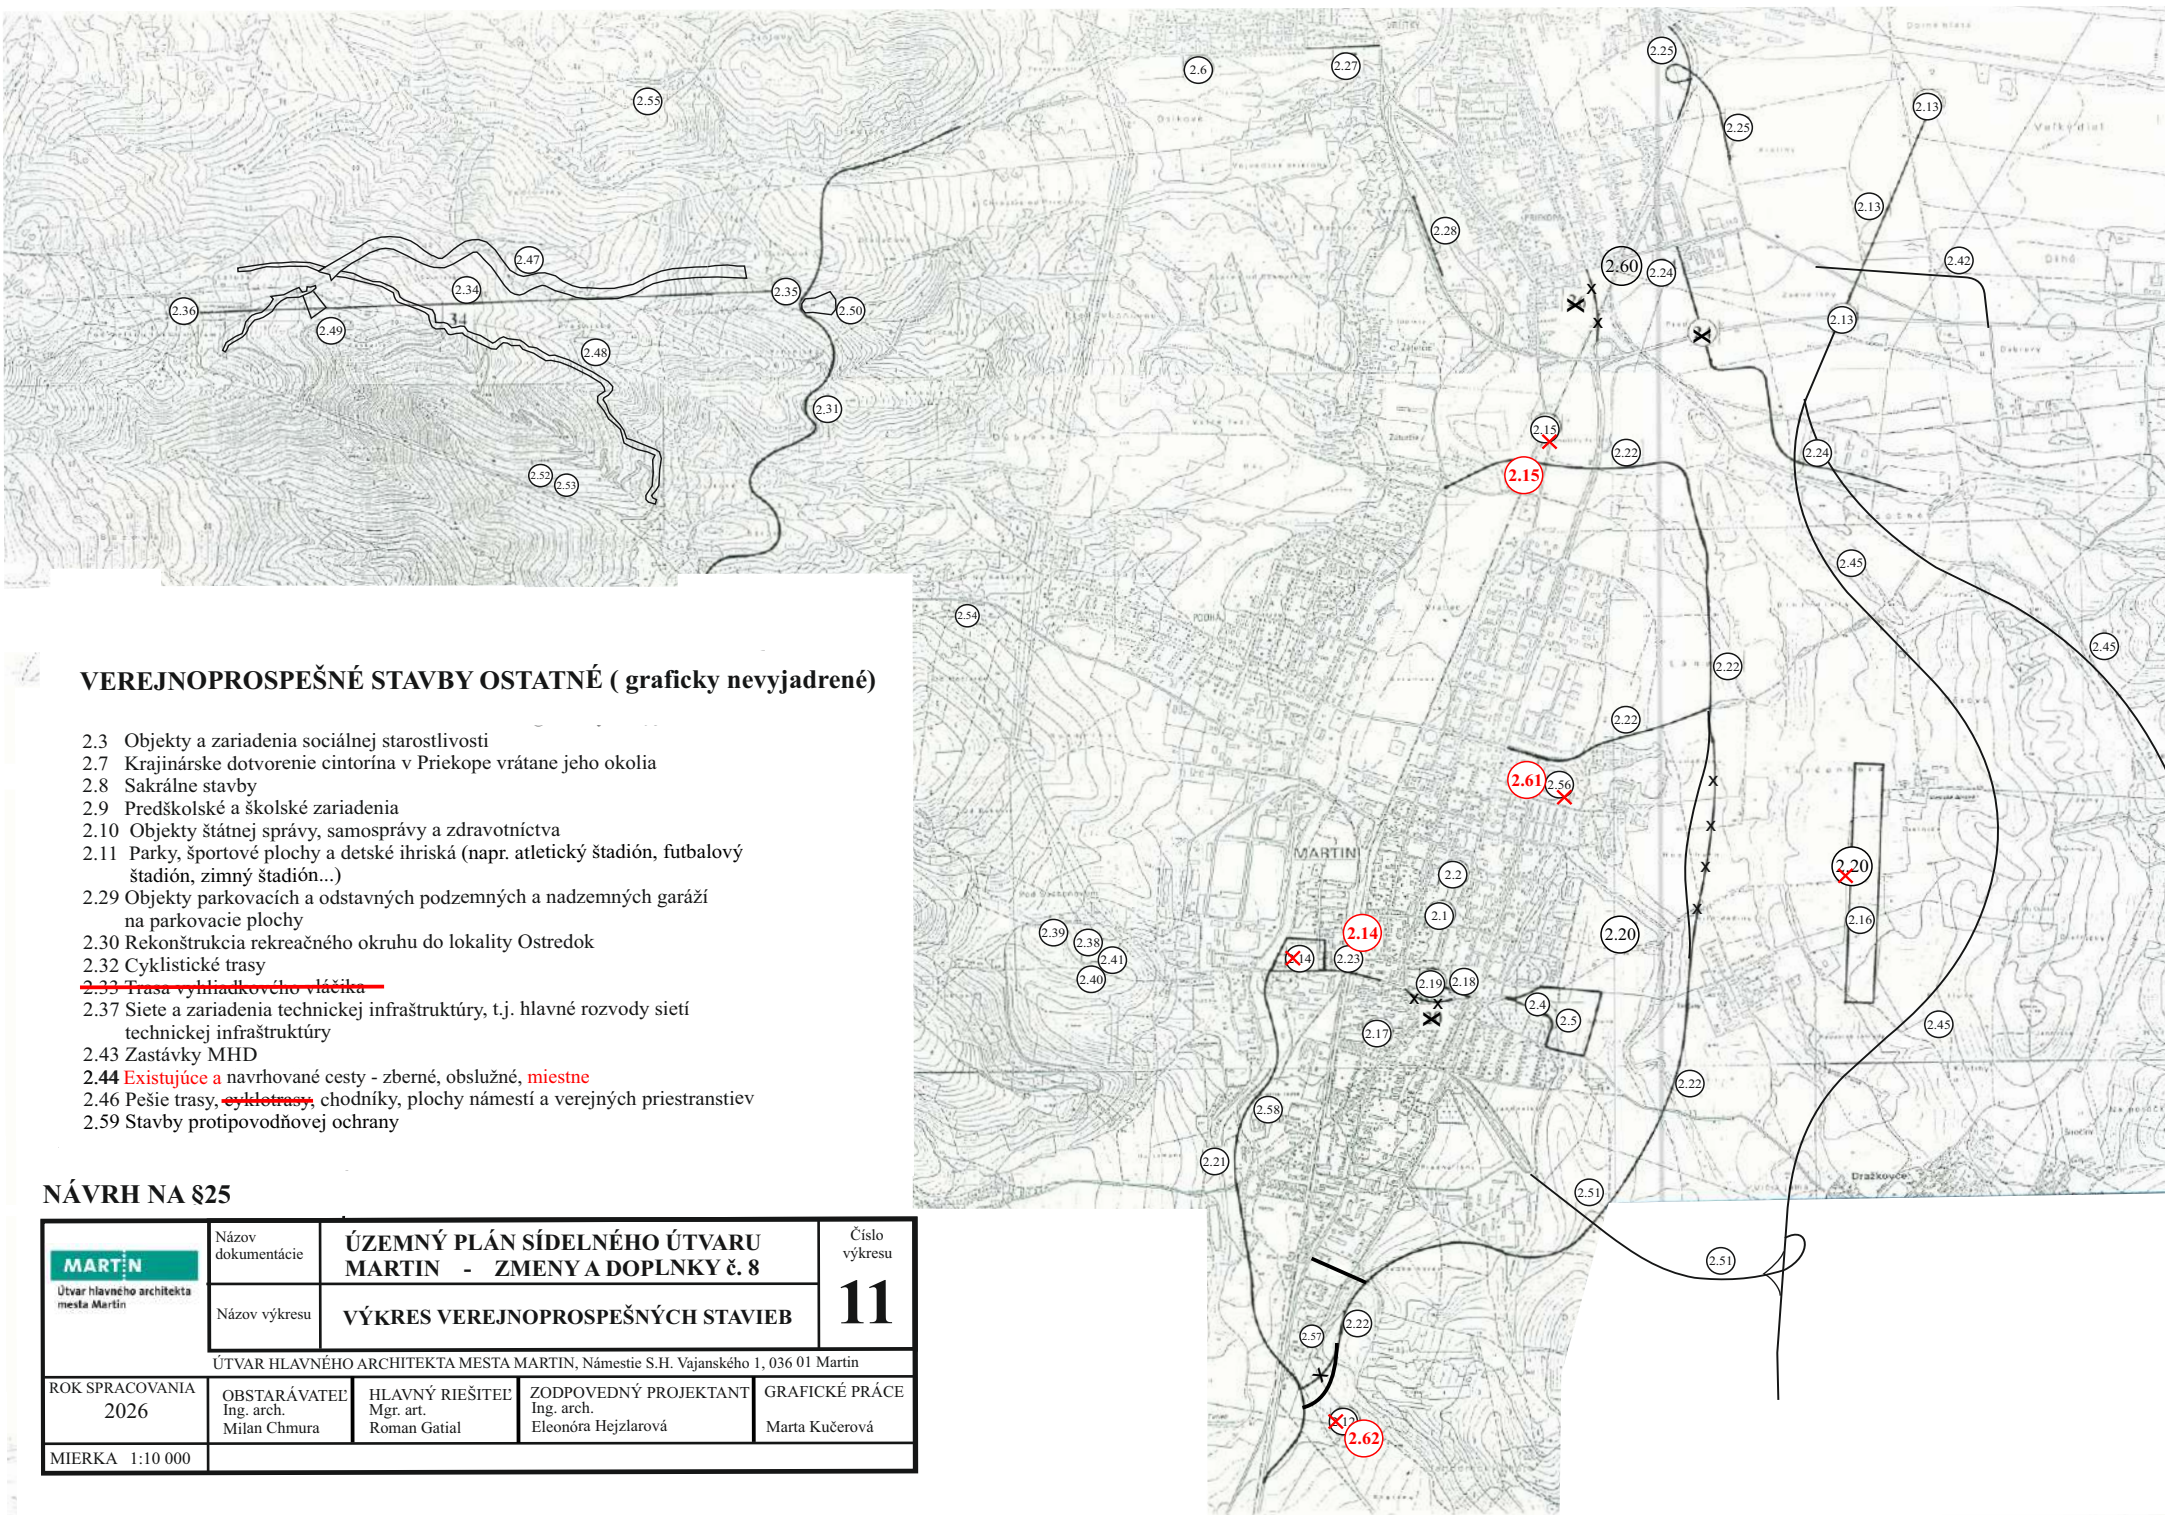

VEREJNOPROSPEŠNÉ STAVBY OSTATNÉ (graficky nevyjadrené)

- 2.3 Objekty a zariadenia sociálnej starostlivosti
- 2.7 Krajinárske dotvorenie cintorína v Priekope vrátane jeho okolia
- 2.8 Sakrálné stavby
- 2.9 Predškolské a školské zariadenia
- 2.10 Objekty štátnej správy, samosprávy a zdravotníctva
- 2.11 Parky, športové plochy a detské ihriská (napr. atletický štadión, futbalový štadión, zimný štadión...)
- 2.29 Objekty parkovacích a odstavných podzemných a nadzemných garáží na parkovacie plochy
- 2.30 Rekonštrukcia rekreačného okruhu do lokality Ostredok
- 2.32 Cyklistické trasy
- ~~2.33 Trasa vyhlídkového vládika~~
- 2.37 Siete a zariadenia technickej infraštruktúry, t.j. hlavné rozvody sietí technickej infraštruktúry
- 2.43 Zastávky MHD
- 2.44 Existujúce a navrhované cesty - zberné, obslužné, miestne
- 2.46 Pešie trasy, ~~cyklotrasy~~, chodníky, plochy námestí a verejných priestranstiev
- 2.59 Stavby protipovodňovej ochrany

NÁVRH NA §25

 Útvár hlavného architekta mesta Martin	Názov dokumentácie	ÚZEMNÝ PLÁN SÍDELNÉHO ÚTVARU MARTIN - ZMENY A DOPLNKY č. 8			Číslo výkresu
	Názov výkresu	VÝKRES VEREJNOPROSPEŠNÝCH STAVIEB			11
ÚTVAR HLAVNÉHO ARCHITEKTA MESTA MARTIN, Námestie S.H. Vajanského 1, 036 01 Martin					
ROK SPRACOVANIA 2026	OBSTARÁVATEĽ Ing. arch. Milan Chmura	HLAVNÝ RIEŠITEĽ Mgr. art. Roman Gatíal	ZODPOVEDNÝ PROJEKTANT Ing. arch. Eleonóra Hejzlarová	GRAFICKÉ PRÁCE Marta Kučerová	
MIERKA 1:10 000					

VEREJNOPROSPEŠNÉ STAVBY GRAFICKY VYJADRITELNÉ

- 2.1 Radnica Mesta na Divadelnej ul.
- 2.2 Biblický inštitút na Memorandovom námestí
- 2.4 Obradná sieň pri Národnom cintoríne spolu s pietnou sieňou a múzeom pre Národný cintorín
- 2.5 Rozšírenie mestského cintorína pri Národnom cintoríne
- 2.6 Krematórium na cintoríne v Priekope
- 2.12 Útulok pre zatúlané zvieratá
- 2.13 Trasa diaľnice D1 a diaľničný privádzač Martin vrátane križovatiek
- 2.14 Autobusová stanica**
- 2.15 Železničná zastávka v novom centre v Košútoch Sever**
- 2.16 Plocha letiska - predĺženie dráhy
- 2.17 Heliport v areáli Fakultnej nemocnice
- 2.18 Smrtná ulička
- 2.19 Námestie SNP
- 2.20 Nemocnica budúcnosti Martin vrátane dopravnej a technickej infraštruktúry
- 2.21 Preložka štátnej cesty I/65 v konečnej štvorpruhovej úprave
- 2.22 Vonkajší mestský okruh v celej dĺžke vrátane nadväzujúcich zberných pripojení
- 2.23 Mimoúrovňové kríženie ulíc Robotnícka a Bernolákova so železničnou traťou
- 2.24 Dopravné prepojenie východných plôch priemyslu s mimoúrovňovou križovatkou s cestou I/18 severnej a južnej časti Východného priemyselného parku mimoúrovňovo ponad cestu I/18
- 2.25 Dostavba zberného okruhu v zóne Priekopa v úseku pozdĺž železnice
- 2.27 Preložka počiatočného úseku ulice Kolónia Hviezda
- 2.28 Prístupová komunikácia k ČSPH Tamoil a obslužná komunikácia ostatných objektov a zariadení v lokalite
- 2.31 Prístupová komunikácia do rekreačného strediska Ostredok
- 2.34 Výstavba kabínkovej lanovky medzi rekreačnými strediskami Ostredok a Martinské hole
- 2.35 Údolná stanica kabínkovej lanovky, záchytné parkovisko
- 2.36 Vrcholová stanica kabínkovej lanovky
- 2.38 Rozšírenie skládky odpadov Kalnô
- 2.39 Kompostáreň
- 2.40 Objekt pre separáciu odpadov
- 2.41 Zariadenie na likvidáciu odpadov
- 2.42 Preložka Sučianskej cesty
- 2.45 Trasa rýchlostnej cesty R3
- 2.47 Zjazdová trať č.9 - stredisko Martinské hole - Ostredok
- 2.48 Zjazdová trať č.20 - Kalužná - Stráne
- 2.49 Akumulačná nádrž Flochová a súvisiace stavby
- 2.50 Akumulačná nádrž Ostredok a súvisiace stavby
- 2.51 Privádzač rýchlostnej cesty R3 vrátane jeho križovatiek
- 2.52 Verejný rozvod vody z m.č. Stráne na Martinské hole
- 2.53 Verejná kanalizácia z m.č. Stráne na Martinské hole
- 2.54 VN rozvod z m.č. Stráne na Martinské hole
- 2.55 Účelová komunikácia z m.č. Kolónia Hviezda na Martinské hole
- ~~2.56 Športová plocha vymedzená zo severu ul. Tehelnou, z juhu ul. Novomeského, z východu hranicou plochy SD1, zo západu ul. M.R.Štefánika~~
- 2.57 Prekládka VTL plynovodu DN 150 pre RS Martin-Kollárova mimo zastavaného územia
- 2.58 Areál kúpaliska s jeho rozvojovými plochami
- 2.60 Mestský športový areál v lokalite Pltníky
- 2.61 Mestská plaváreň na ul. Novomeského**
- 2.62 Dopravný podnik mesta Martin vrátane dopravnej a technickej infraštruktúry**

	Označenie verejnoprospešnej stavby
	Javy na zrušenie